



Sulechowskie Przedsiębiorstwo Komunalne „SuPeKom” Sp. z o.o. ul. Poznańska 18 66-100 Sulechów

Tel. 0/prefix/68 385-24-07 Fax 0/prefix/68 385-23-70
BZ WBK S.A. I O/Sulechów 22 10901580 0000 0000 58050470
NIP 973-07-12-918 REGON 977922651 KRS Nr 0000034054 Sąd Rejonowy w Zielonej Górze
Kapitał zakładowy: 34'495'000,00 zł

WWiK/WT/24/2017

Sulechów, dnia 16.02.2017

BIURO OBSŁUGI INWESTYCJI
BGWprojekt
ul. Handlowa 26
66-100 Sulechów

Dotyczy: warunków technicznych podłączenia dla zdania pn. :
„Budowa sieci wodociągowej w m. Sulechów, ul. Morełowa”

I. Wytyczne do projektowania sieci wodociągowej:

1. Zaprojektować odcinek sieci wodociągowej w drogach oznaczonych działkami nr 803/16, 803/11 i 1229/3 w m. Sulechów, po trasie oznaczonej kolorem niebieskim na załączonej mapie.
2. Projektowany odcinek sieci wodociągowej włączyć do istniejących sieci wodociągowych.
3. Zaprojektować na sieci wodociągowej uzbrojenie wg obowiązujących norm.
4. Sieć wodociągową zaprojektować z rur PE SDR17 PN10 ø200 mm.

II. Warunki ogólne:

W oparciu o niniejsze warunki przyłączenia należy opracować projekt budowlano-wykonawczy sieci wodociągowej i zaopiniować go w naszym przedsiębiorstwie.

Warunki uzyskania protokołu odbioru sieci wodociągowej:


- A. Udział Kierownika Wydziału Wodociągów i Kanalizacji „SuPeKom” lub innej wskazanej osoby przez Zarząd Przedsiębiorstwa w odbiorach częściowych, po ułożeniu przewodów a przed ich zasypaniem, udział w próbach szczelności i odbiorze końcowym.
- B. Przedstawienie inwentaryzacji powykonawczej, wykonanej na podkładkach geodezyjnych w skali 1:500.

Niniejsze warunki techniczne ważne są dwa lata od daty wydania.

Z poważaniem
PREZES ZARZĄDU
mgr inż. Marek Lelito

Załącznik:

1. Mapa poglądowa -1egz.

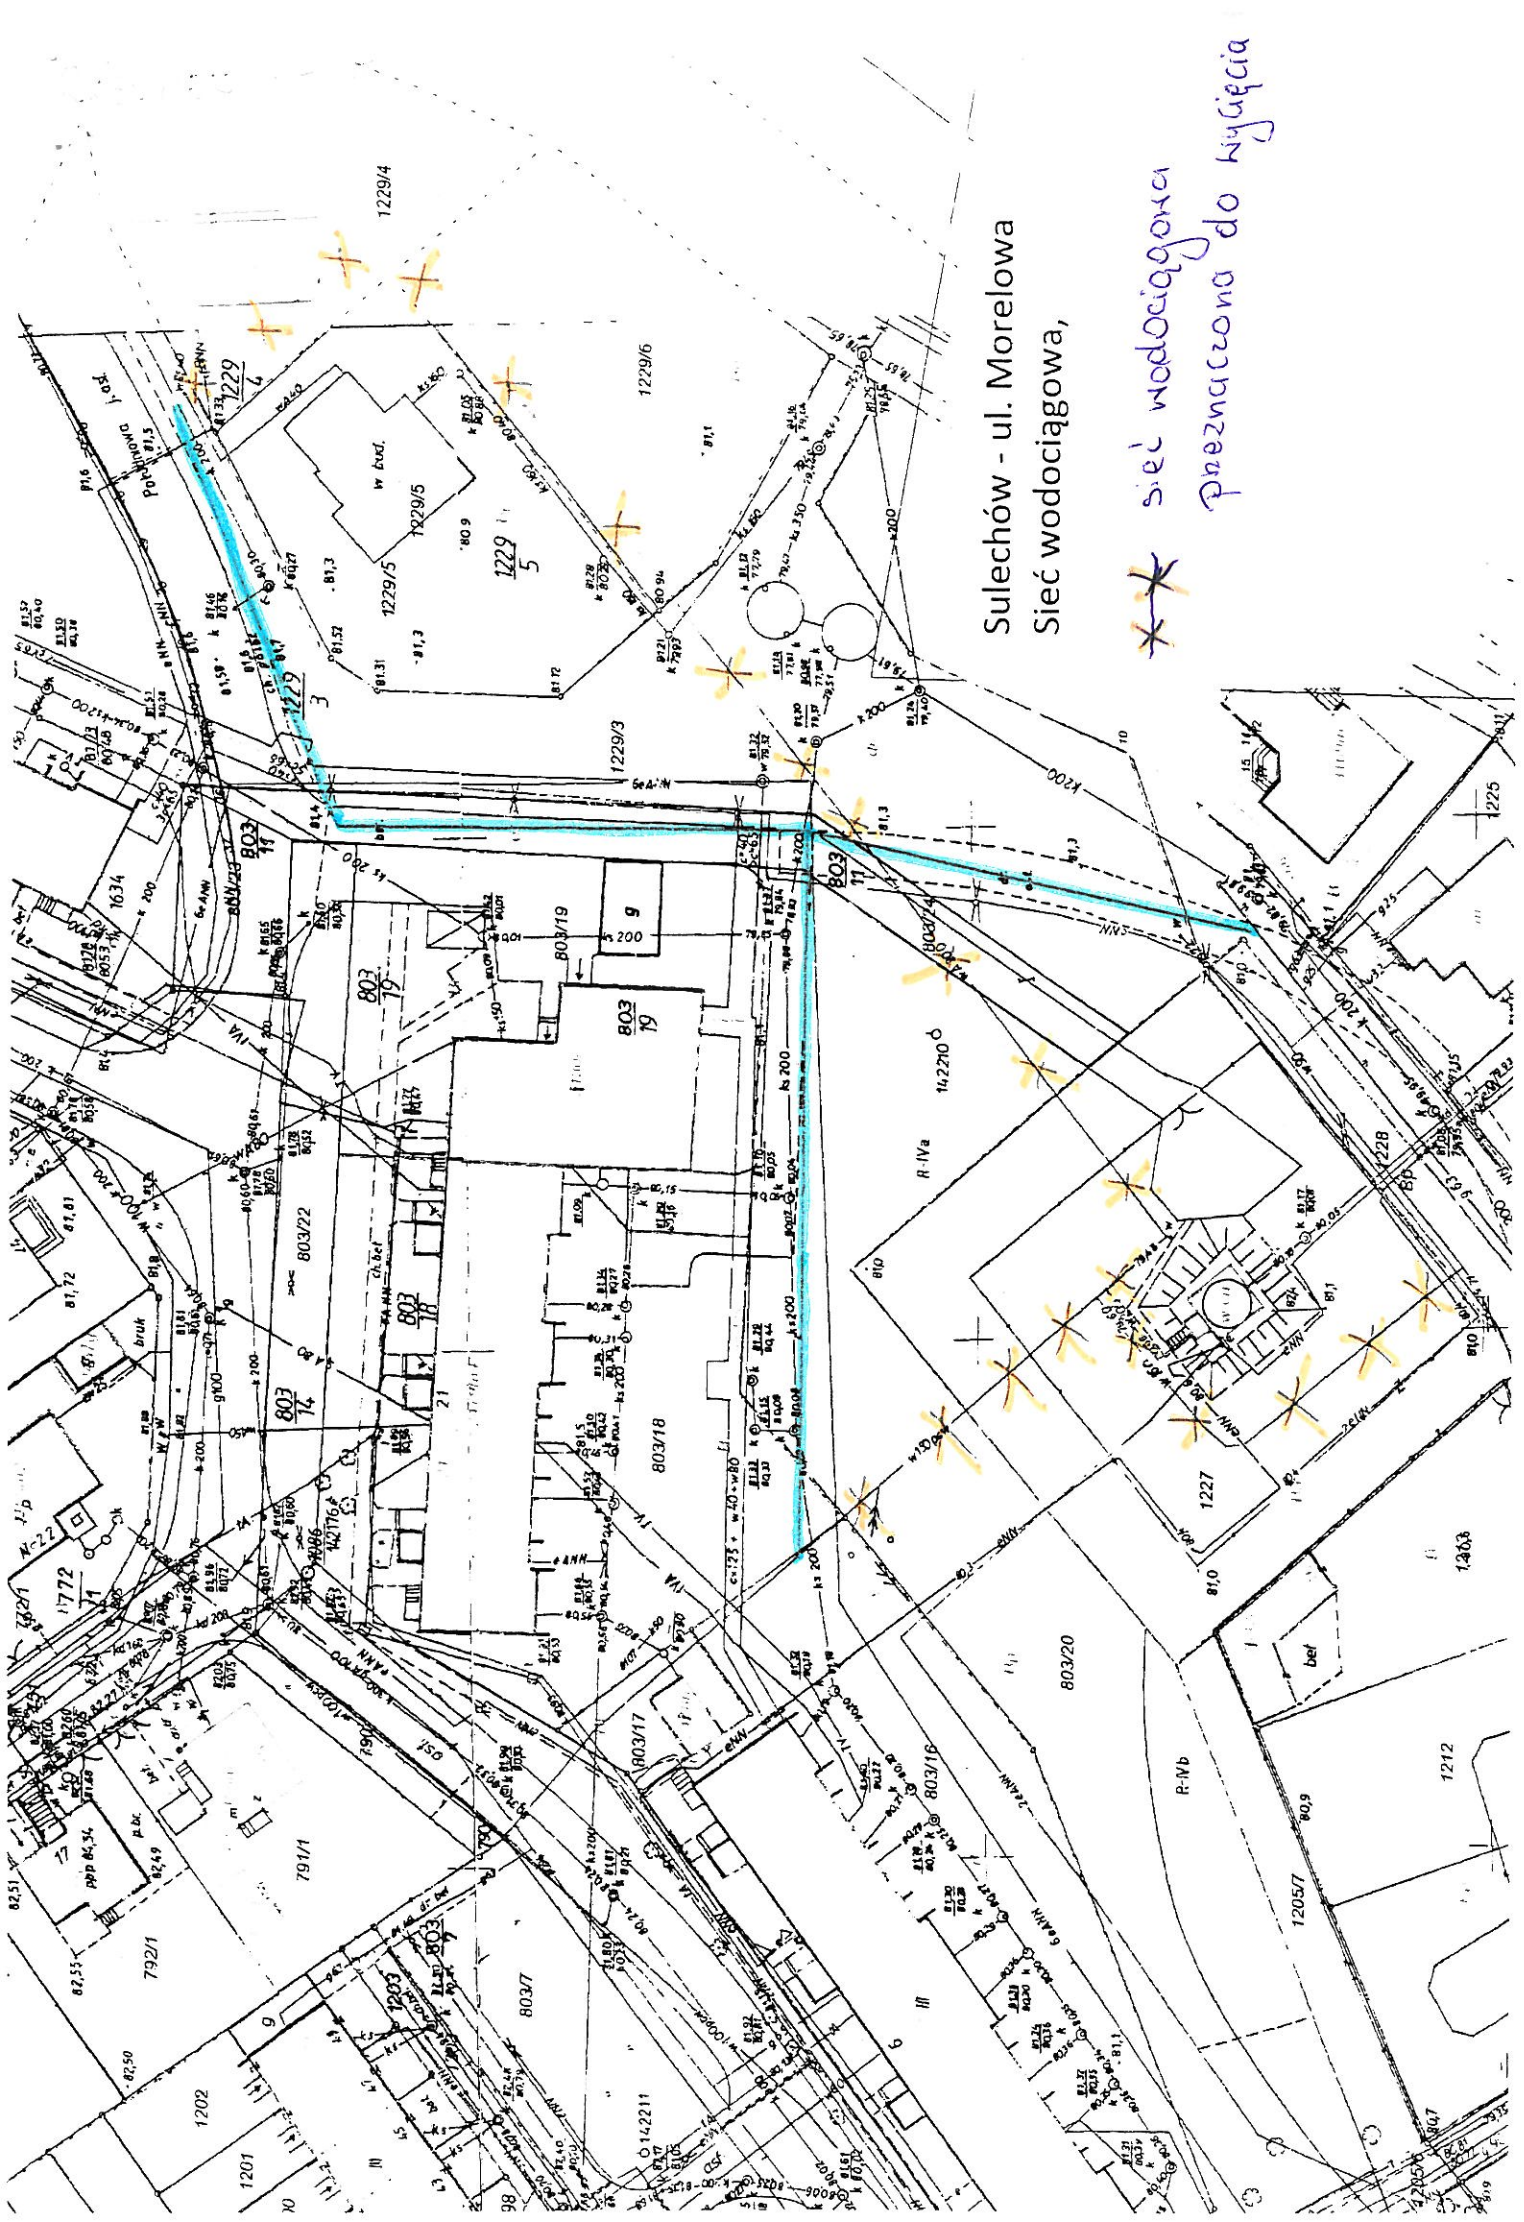

Sulechów - ul. Morelowa
Sieć wodociągowa,

*sieć wodociągowa
przeznaczona do nylgicia*

