

Sulechowskie Przedsiębiorstwo Komunalne
„SuPeKom” Sp. z o.o.
ul. Poznańska 18 66-100 Sulechów

Tel. 0/prefix/68 385-24-07 Fax 0/prefix/68 385-23-70
BZ WBK S.A. IO/Sulechów 22 10901580 0000 0000 58050470
NIP 973-07-12-918 REGON 977922651 KRS Nr 0000034054 Sąd Rejonowy w Zielonej Górze
Kapitał zakładowy: 34'495'000,00 zł

WWiK/DT/0421/1108

Sulechów, dnia 07.02.2011

Przedsiębiorstwo Wielobranżowe
„GEOMETRA” Sp. z o.o.
ul. Szkolna 9
66-100 Sulechów

Dotyczy: warunków technicznych na wykonanie projektu dla zadania pn.:
„Wymiana sieci kanalizacji ogólnospławnej w ul. Jana Pawła II, ul. 31-go Stycznia
i ul. Walki Młodych w Sulechowie”

I. Wytyczne do projektowania sieci kanalizacyjnej:

1. Zaprojektować sieć kanalizacyjną z rur PVC lite SN8 na odcinku od studni oznaczonej S1 zlokalizowanej w ul. 31-go Stycznia do studni oznaczonej S2 w ul. Jana Pawła II.
2. Zaprojektować sieć kanalizacyjną z rur PVC lite SN8 na odcinku od studni oznaczonej S2 zlokalizowanej w ul. Jana Pawła II do studni oznaczonej S3 w ul. Walki Młodych.
3. Wymienić odcinek sieci kanalizacyjnej k250 w rejonie skrzyżowania ul. Jana Pawła II z ul. Zwycięstwa.
4. Istniejące uzbrojenie kanalizacyjne wpiąć do projektowanej kanalizacji ogólnospławnej.
5. Wymienić przykanaliki do obsługi istniejących posesji.
6. Na sieci zaprojektować studnie rewizyjne wg obowiązujących norm.
7. Niniejsze warunki techniczne podłączenia ważne są dwa lata od daty wydania.

II. Warunki ogólne:

W oparciu o niniejsze warunki techniczne należy opracować projekt budowlano-wykonawczy sieci kanalizacji ogólnospławnej i zaopiniować go w naszym przedsiębiorstwie.


Warunki uzyskania protokołu odbioru sieci kanalizacji ogólnospławnej:

- A. Udział Kierownika Wydziału Wodociągów i Kanalizacji S.P.K. „SuPeKom” w odbiorach częściowych, po ułożeniu przewodów a przed ich zasypaniem, udział w próbach szczelności i odbiorze końcowym.
- B. Przedstawienie inwentaryzacji powykonawczej, wykonanej na podkładkach geodezyjnych w skali 1:500.

Załącznik:
- mapa syt-wys. 1:500 - 1 egz.

PREZES ZARZĄDU

ZA ZGODNOŚĆ Z ORYGINAŁEM
PW „GEOMETRA” Andrzej Żurawski inż. Marek Lelito
18 KWI. 2011
data Podpis

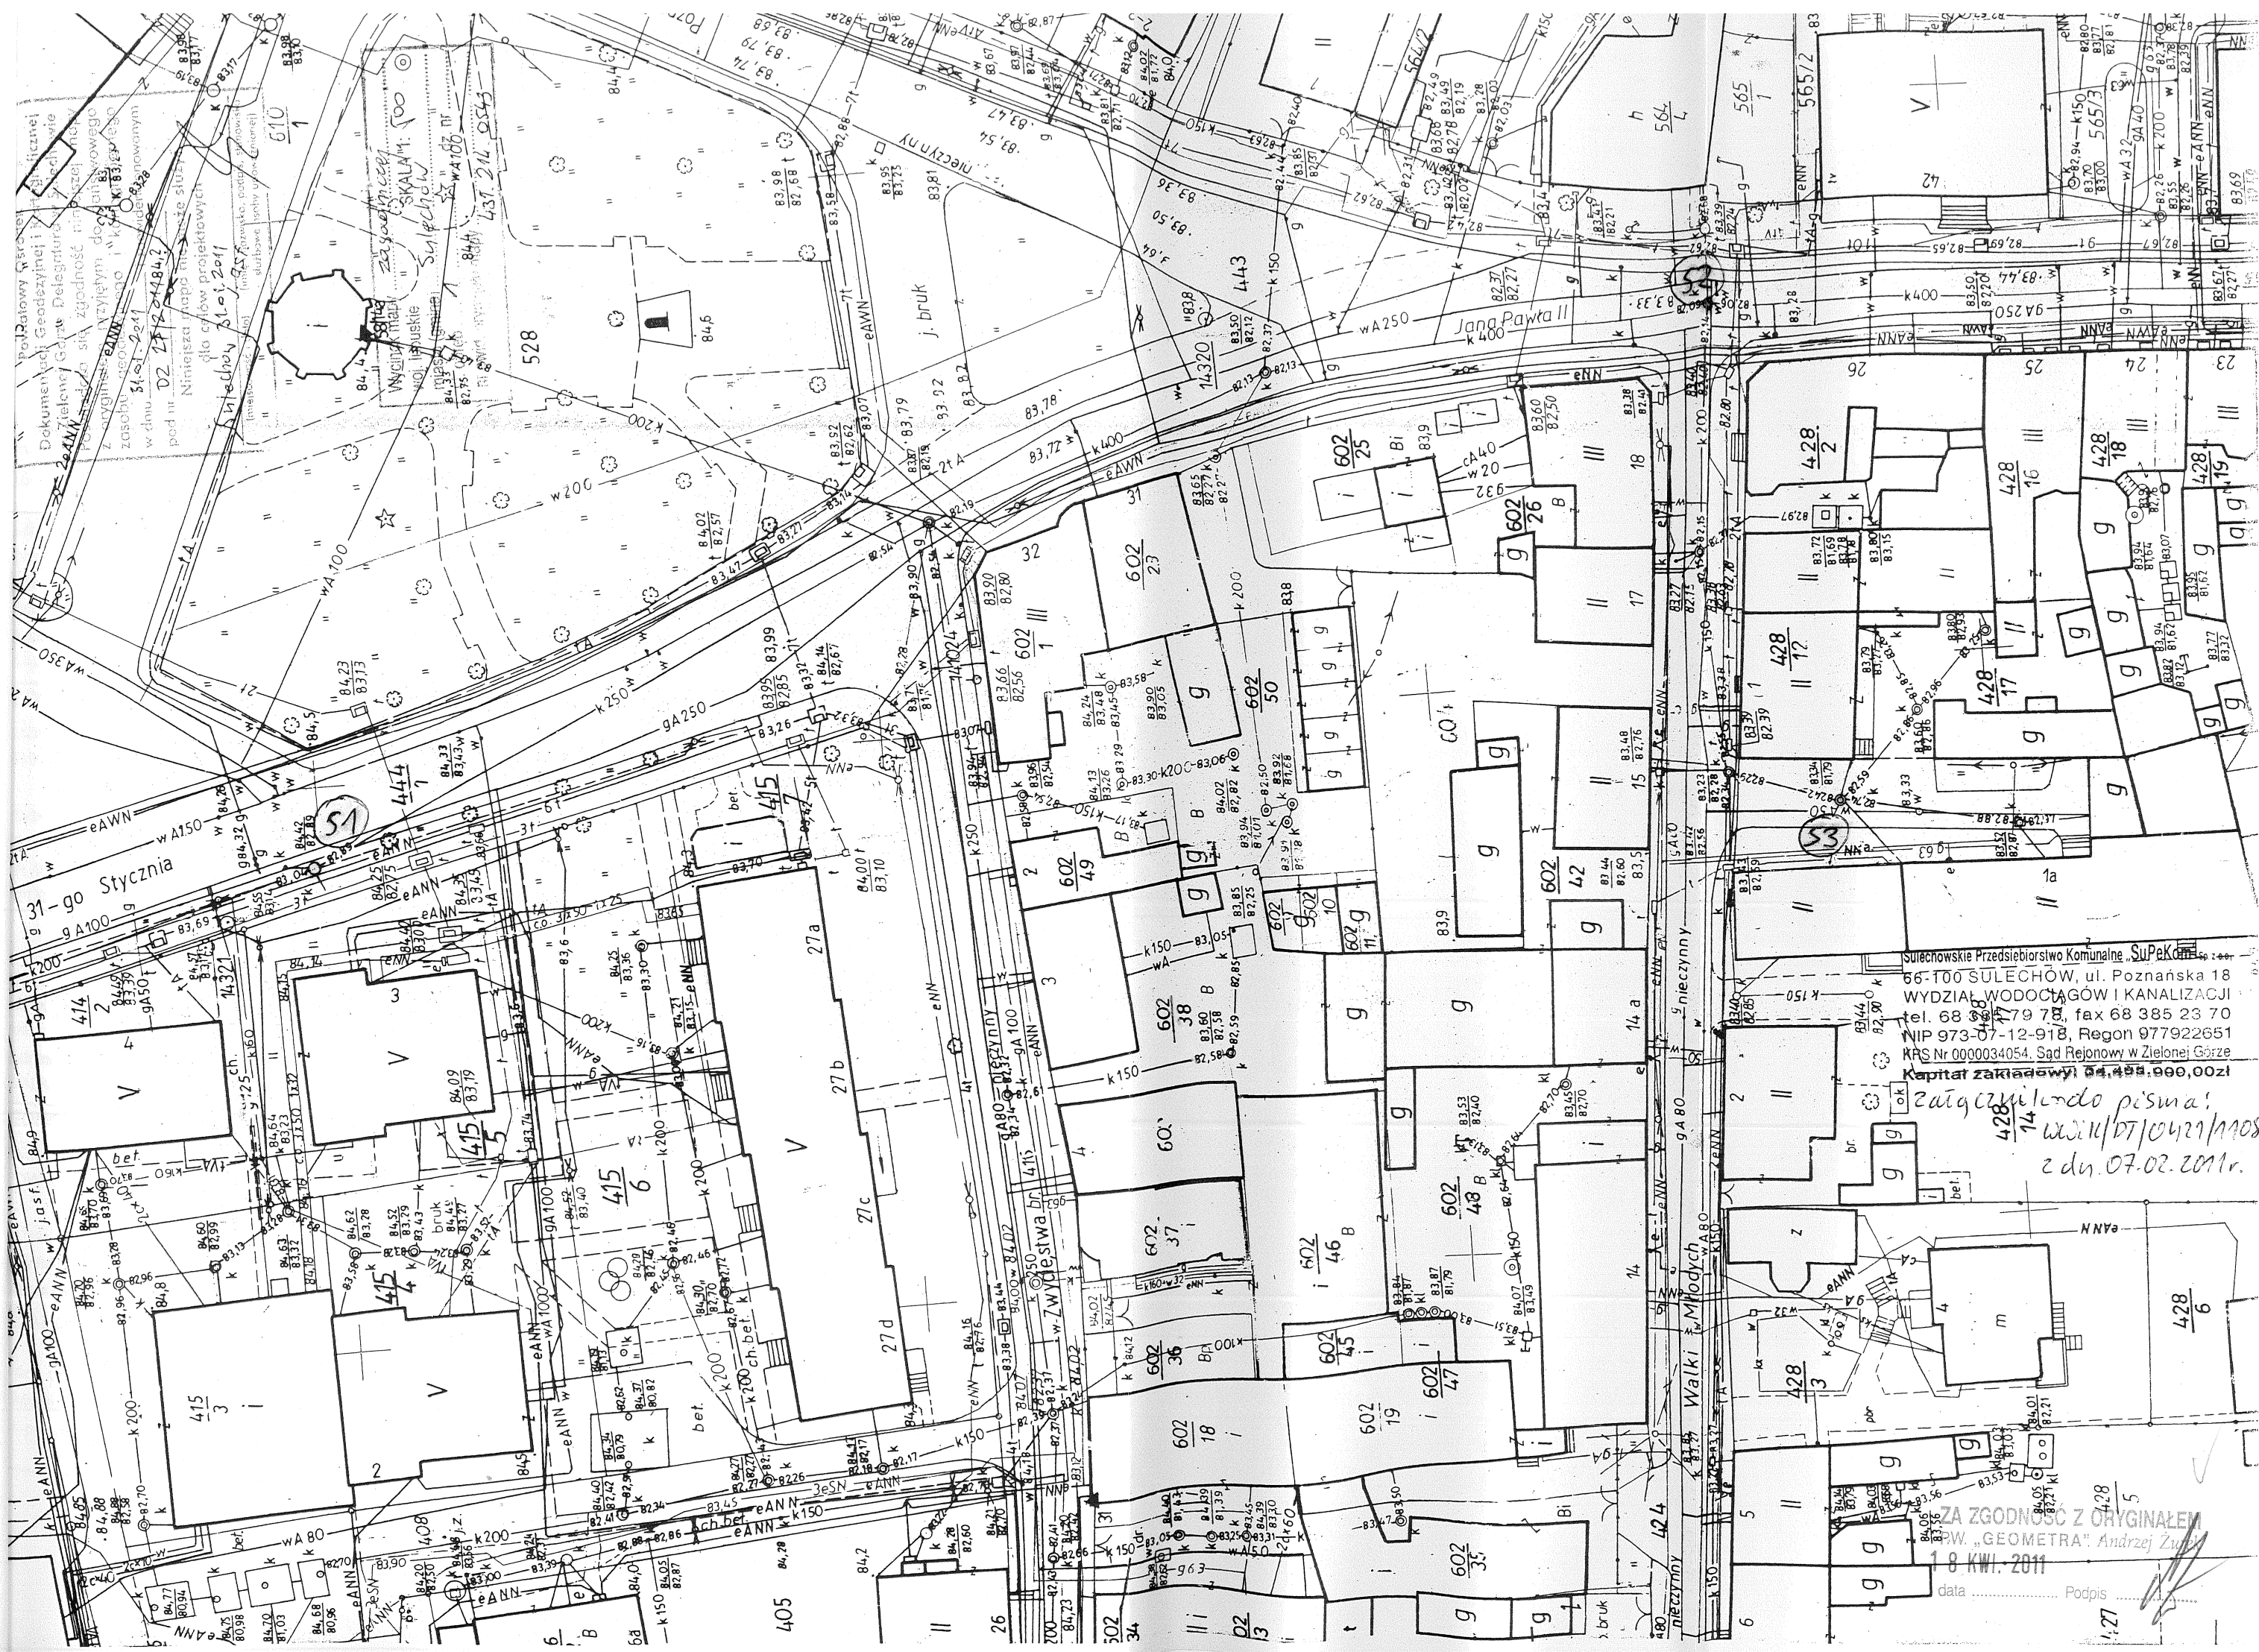

Sulechowskie Przedsiębiorstwo Komunalne „SuPeKom”
 66-100 SULECHÓW, ul. Poznańska 18
 WYDZIAŁ WODOCIĄGÓW I KANALIZACJI
 tel. 68 388 179 73, fax 68 385 23 70
 NIP 973-07-12-918, Regon 977922651
 KRS Nr 000034054, Sąd Rejonowy w Zielonej Górze
 Kapitał zakładowy 54.499.999,00zł

zainteresiwendo pisma:
 428/14
 w.w./DT/CHY/1108
 z dn. 07.02.2011r.

ZA ZGODNOŚĆ Z ORYGINAŁEM
 W. „GEOMETRA” Andrzej Zupnik
 18 KWI. 2011

data Podpis

1:27