

Zielona Góra, 2015-04-01

STAROSTWO POWIATOWE
w Zielonej Górze
ul. Podgórna 5
65-057 Zielona Góra

PROTOKÓŁ GG-I.6630.65.2015

z posiedzenia narady koordynacyjnej dotyczącej sytuowania projektowanych sieci uzbrojenia terenu

Na podstawie art. 7d pkt 2 oraz art.28b ustawy z dnia 17 maja 1989r – Prawo geodezyjne i kartograficzne (Dz. U. z 2010r Nr 193, poz. 1287 t.j. z późn. zm.) w dniu **31.03.2015r.** w Starostwie Powiatowym w Zielonej Górze ul. Podgórna 5 przeprowadzono naradę koordynacyjną.

Naradzie koordynacyjnej przewodniczył:

Anna Rudnik

Przedmiot narady koordynacyjnej:

sieć wodociągowa

Lokalizacja obiektu:

**Sulechów, dz. 952, 986/6 - obr. 2,
Obr. Kruszyna, dz. 7/4, 7/20, 157/1, 159/3, 164, 165, gm. Sulechów**

Wnioskodawca:

Biuro Obsługi Inwestycji "BGWprojekt" Andrzej Makaryk

Inwestor:

**Sulechowskie Przedsiębiorstwo Komunalne "SuPeKom" Sp. z o.o.
66-100 SULECHÓW Poznańska 18**

Data wpływu wniosku:

2015-03-30

Lista uczestników narady koordynacyjnej

Nazwa instytucji	Stanowisko uczestników narady koordynacyjnej, uwagi i zalecenia
1. ENEA Operator Sp. z o.o. Rejon Dystrybucji Świebodzin	Przedstawiciel nie uczestniczył w naradzie koordynacyjnej pomimo zawiadomienia
2. Polska Spółka Gazownictwa sp. z o.o. Oddział we Wrocławiu, Zakład w Zgorzelcu, Rejon Dystrybucji Gazu Wolsztyn	Przedstawiciel nie uczestniczył w naradzie koordynacyjnej pomimo zawiadomienia

3. Orange Polska S.A. Hurt Dostarczanie i Serwis Usług Pl. Pocztowy 1, 65-061 Zielona Góra	Przedstawiciel nie uczestniczył w naradzie koordynacyjnej pomimo zawiadomienia
4. Powiatowy Zielonogórski Zarząd Dróg, 66-100 Sulechów Górzykowo 1	Nie dotyczy
5. Zarząd Dróg Wojewódzkich 65-042 Zielona Góra ul. Niepodległości 32	Uzgodniono zgodnie z decyzją znak ZDW-ZG-WD-535-70/15 z dnia 27.03.15r.
6. Generalna Dyrekcja Dróg Krajowych i Autostrad Oddział w Zielonej Górze ul. Boh. Westerplatte 31 65-950 Zielona Góra	Nie dotyczy
7. EWE energia sp. z o.o. ul. 30 Stycznia 67, 66-300 Międzyrzecz	Nie dotyczy
8. Sulechowskie Przedsiębiorstwo Komunalne „SuPeKom” sp. z o.o ul. Poznańska 18, 66-100 Sulechów	Przedstawiciel nie uczestniczył w naradzie koordynacyjnej pomimo zawiadomienia
9. Powiatowy Inspektor Nadzoru w Zielonej Górze ul. Podgórna 5 65-057 Zielona Góra	Uzgodniono bez uwag
10. Starostwo Powiatowe Wydział Architektury i Budownictwa w Zielonej Górze ul. Podgórna 5 65-057 Zielona Góra	Uzgodniono bez uwag
11. Telefonía Dialog sp. z o.o. Grupa Netia SA ul. Poleczki 13 02-822 Warszawa	Uzgodniono zgodnie z uwagami zawartymi w piśmie 65/2015
12. UPC Polska Sp. z o.o. z siedzibą w Warszawie	Przedstawiciel nie uczestniczył w naradzie koordynacyjnej pomimo zawiadomienia

13. Operator Gazociągów Przesyłowych GAZ-SYSTEM SA Oddział we Wrocławiu ul. Gazowa 3 50-513 Wrocław	Przedstawiciel nie uczestniczył w naradzie koordynacyjnej pomimo zawiadomienia
14. Polskie Górnictwo Naftowe i Gazownictwa SA Oddział w Zielonej Górze ul. Boh. Westerplatte 15 65-034 Zielona Góra	Przedstawiciel nie uczestniczył w naradzie koordynacyjnej pomimo zawiadomienia
15. Gmina Sulechów	Przedstawiciel nie uczestniczył w naradzie koordynacyjnej pomimo zawiadomienia

Inne uwagi:

Integralną częścią kartograficzną niniejszego protokołu są plansze projektu opatrzone klauzulą, iż niniejsza dokumentacja projektowa była przedmiotem narady koordynacyjnej.

Sposób prowadzenia narady:

Tradycyjna forma spotkań zainteresowanych podmiotów/ ~~za pomocą środków komunikacji~~
~~elektronicznej~~* (* niepotrzebne skreślić)

z up. STAROSTY
Anna Rudnik
PRZEWODNICZĄCY
Zespołu Uzgadniania Dokumentacji Projektowej



Telefonia Dialog sp. z o.o.
54-429 Wrocław, ul. Strzegomska 142a

Z. Cioła dn. 31.03.2011
(miejscowość) (data)

064 Projekt
ul. U. Pusty 6/2
06-100 Jelechów

UZGODNIENIE


Dotyczy: Wniosek nr 65 / 20 11

Uzgadnia się z następującymi uwagami:

1. Przed przystąpieniem do robót związanych bezpośrednio z siecią Telefonii Dialog sp. z o.o. w celu uzyskania ich akceptacji Wykonawca zgłosi pisemnie /z minimum 14-dniowym wyprzedzeniem/ zamiar rozpoczęcia prac. Zgłoszenie prac powinno zawierać: termin planowanego rozpoczęcia i zakończenia, lokalizację, zakres i harmonogram prac, nr uzgodnienia narady koordynacyjnej, nr uzgodnień Telefonii Dialog sp. z o.o..
Adres, na który należy wysłać zgłoszenie:
Telefonia Dialog Sp. z o.o. Dział Utrzymania Infrastruktury Sieciowej, 54-429 Wrocław, ul. Strzegomska 142a, tel. +48 22 3526657 lub 22 3526592, e-mail: nadzory@netia.pl
2. Prace wzdłuż sieci telekomunikacyjnej Telefonii Dialog sp. z o.o. /mniej niż 2m/ należy prowadzić po wytyczeniu jej przebiegu, ze szczególną ostrożnością z wykluczeniem użycia sprzętu mechanicznego oraz przy nadzorze przedstawiciela Telefonii Dialog sp. z o.o. /usługa płatna/. Nie wyklucza się odstępstw trasowych i wypłyceń sieci.
3. Kolidujące urządzenie telekomunikacyjne należy zabezpieczyć zgodnie z normami.
4. Zachować normatywne odległości w stosunku do istniejącej sieci Telefonii Dialog sp. z o.o..
5. Wykonawca zobowiązany jest niezwłocznie powiadomić o uszkodzeniu sieci telekomunikacyjnej Telefonii Dialog sp. z o.o. w trakcie prowadzonych robót, numer telefonu alarmowy +48 22 711 7171 (24h).
6. Koszty wszelkich robót i napraw uszkodzeń sieci telekomunikacyjnej Telefonii Dialog sp. z o.o. powstałe w wyniku prowadzonych prac jak i wynikające z wadliwego ich wykonania ponosi Inwestor/Wykonawca. Ponadto, Telefonia Dialog sp. z o.o. zastrzega sobie możliwość dochodzenia roszczeń z tytułu strat w ruchu telekomunikacyjnym powstałych w wyniku uszkodzenia sieci telekomunikacyjnej Telefonii Dialog sp. z o.o.
7. UWAGA NA KABEL OTK 72J MIĘDZYMIASTOWY


Przedstawiciel Telefonii Dialog sp. z o.o.


Sylweryusz Kępka

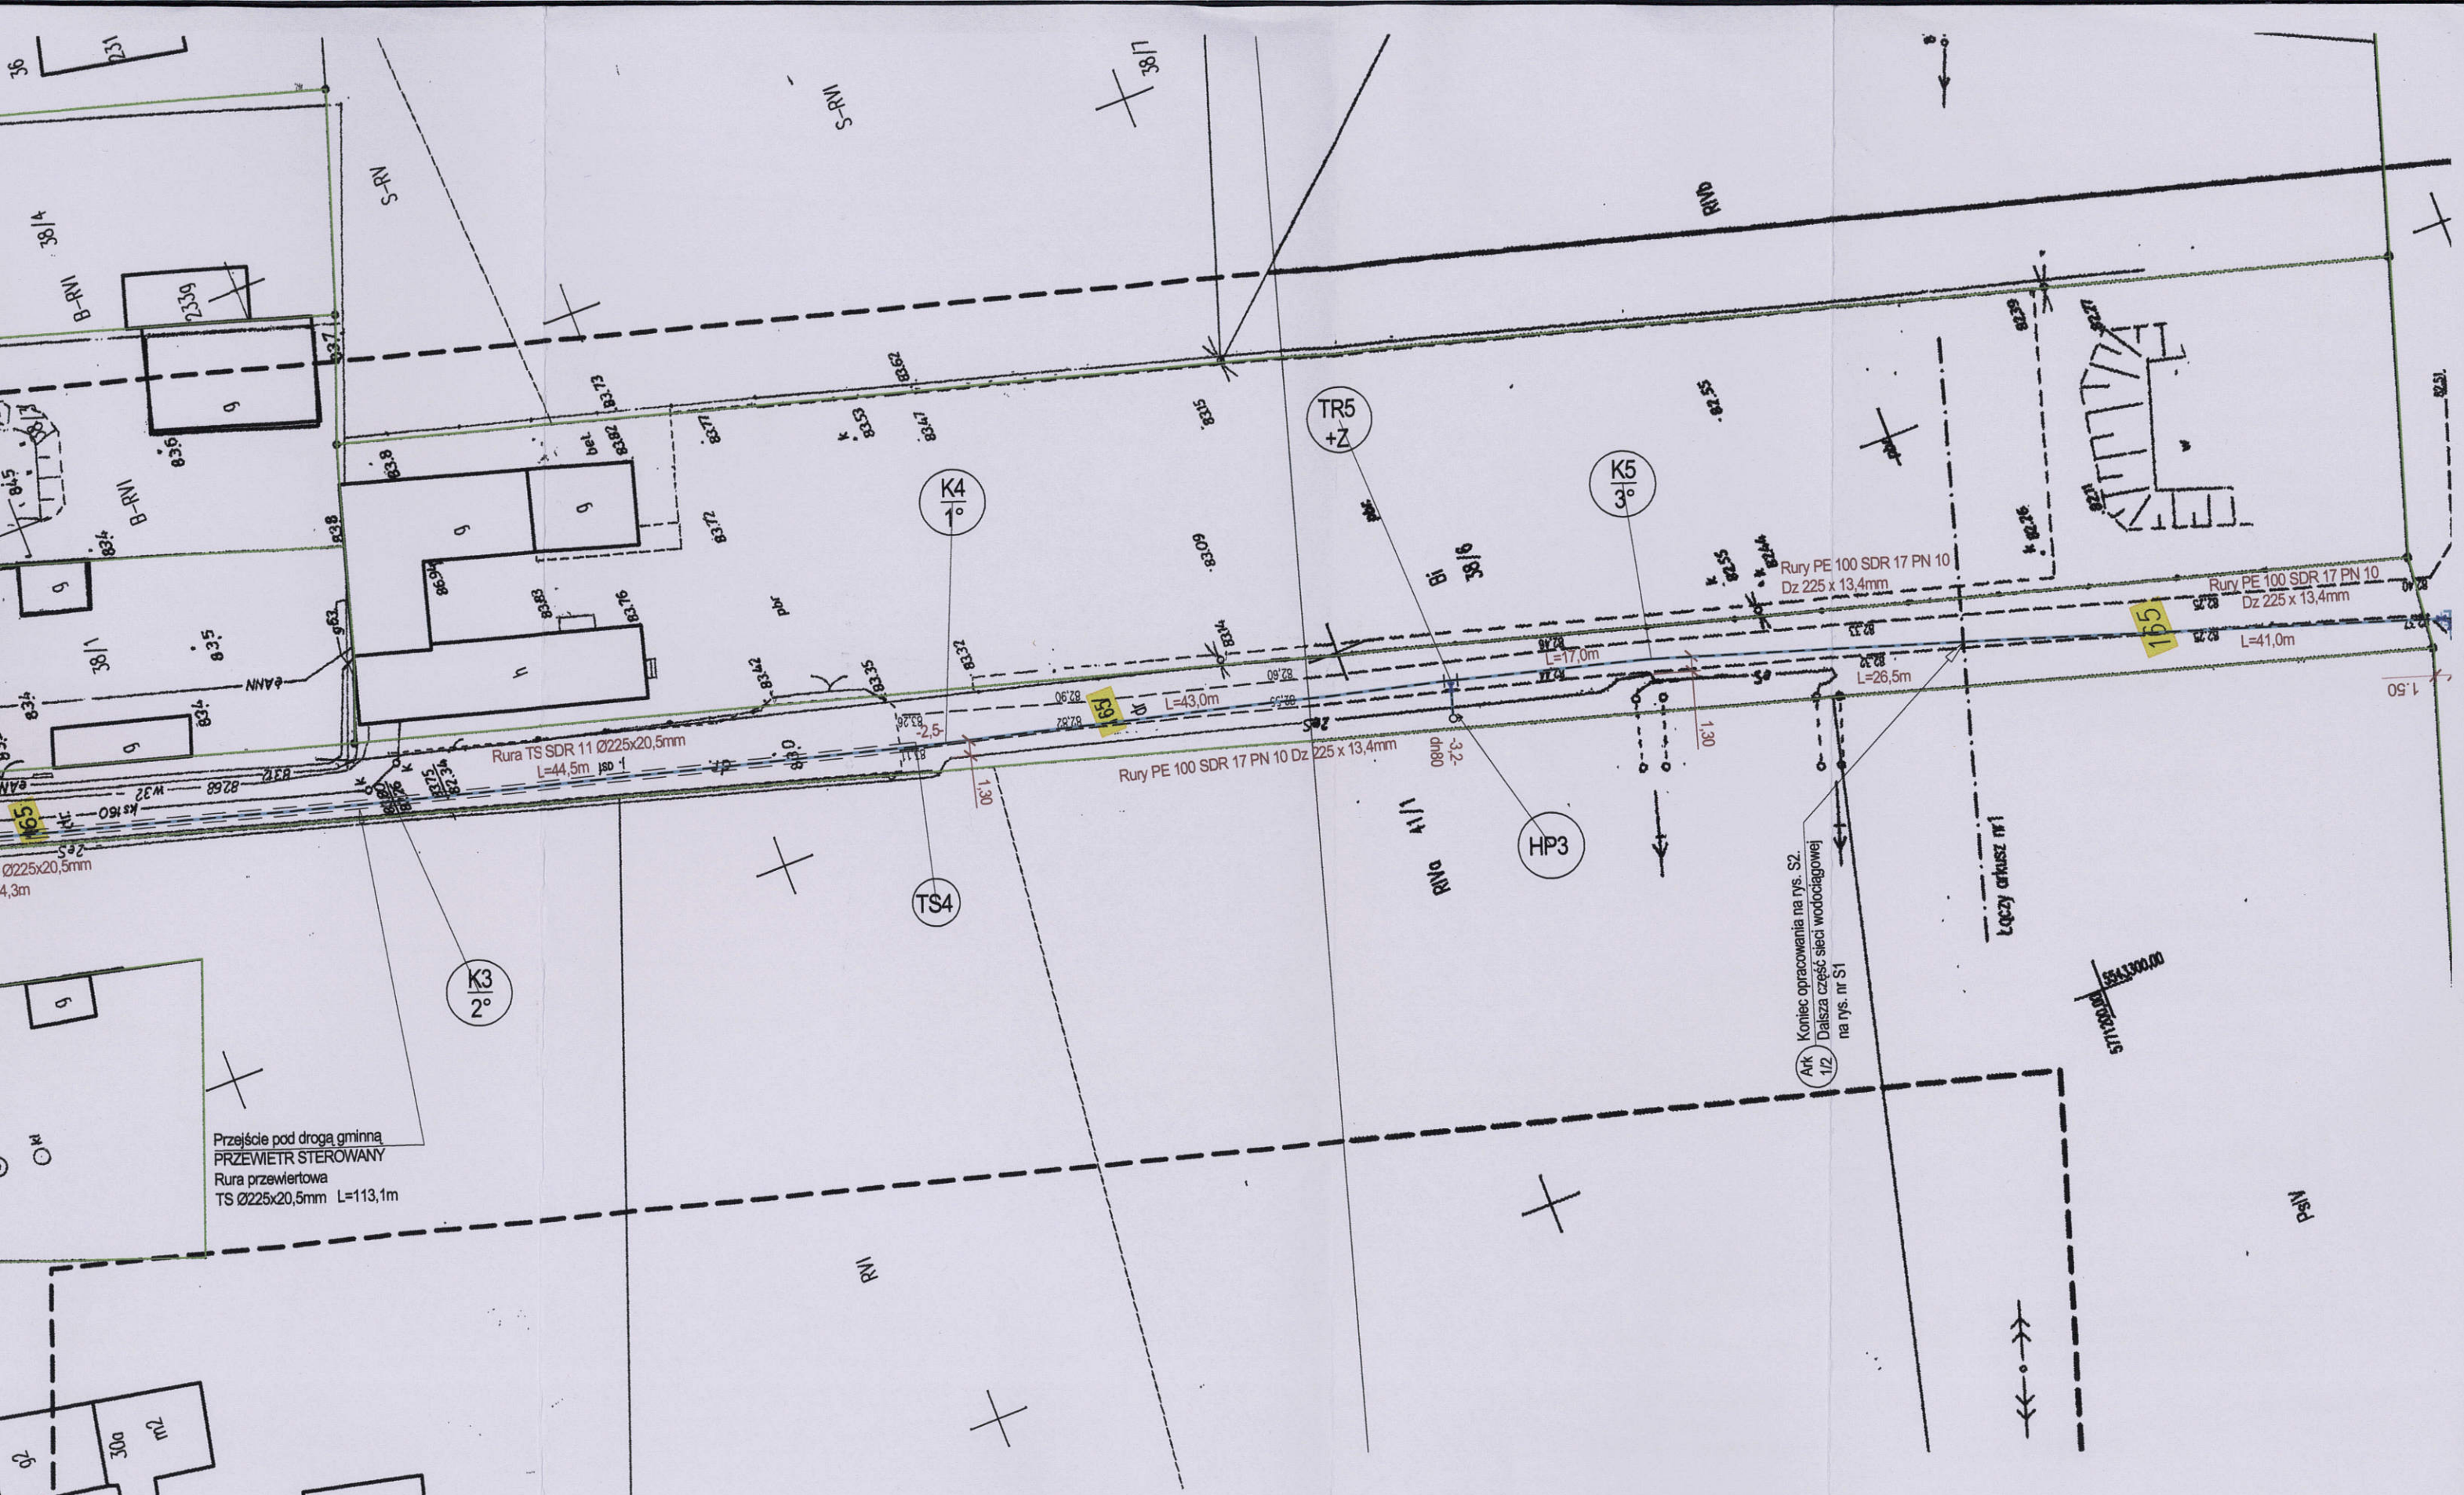

MAPA DO CELÓW PROJEKTOWYCH

Oznaczenie kanc. zgłoszenia pracy geodezyjnej	PODGIK.II.6640.194.201 4
Miejscowość	Kruszyna
Jednostka ewidencyjna	identyfikator
	nazwa
	080906_5 gm. Sulechów

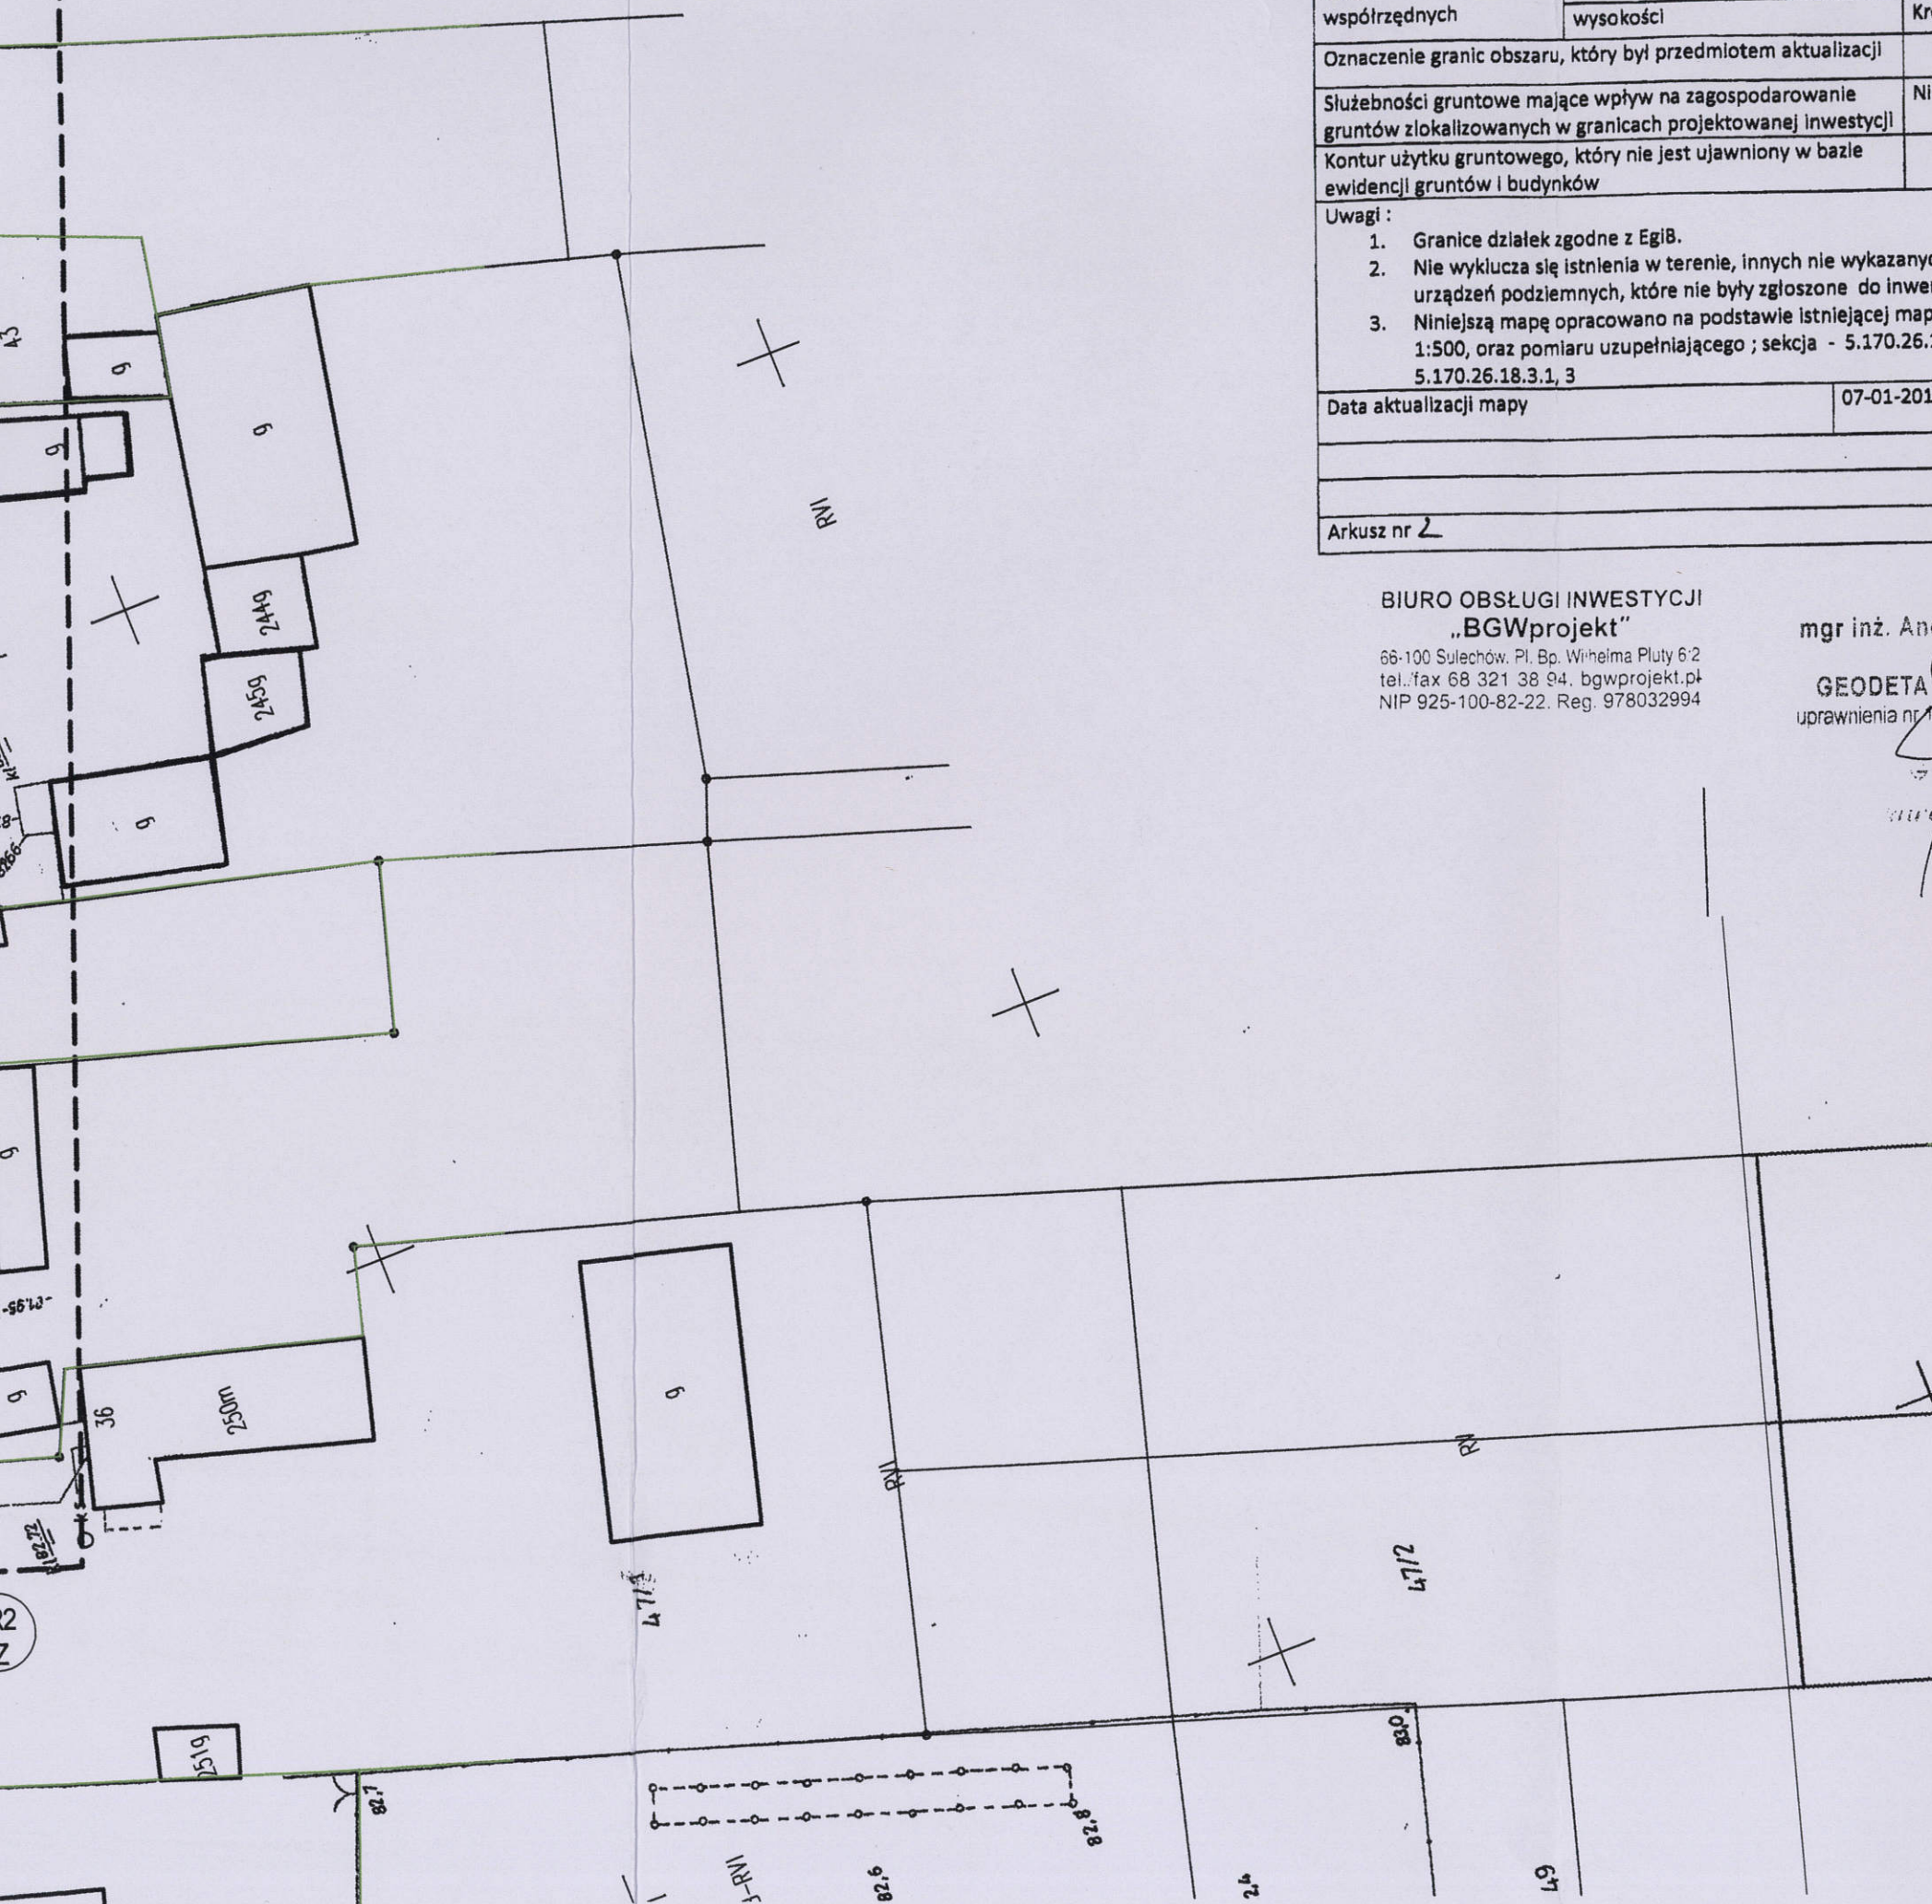

Obręb ewidencyjny	identyfikator	0027
	nazwa	Kruszyna
Skala mapy		1:500
Układ współrzędnych	Prostokątnych płaskich	2000
	wysokości	Kronsztadt 86
Oznaczenie granic obszaru, który był przedmiotem aktualizacji		
Służebności gruntowe mające wpływ na zagospodarowanie gruntów zlokalizowanych w granicach projektowanej inwestycji		Nie sprawdzano
Kontur użytku gruntowego, który nie jest ujawniony w bazie ewidencji gruntów i budynków		
Uwagi:		
1. Granice działek zgodne z EgiB.		
2. Nie wyklucza się istnienia w terenie, innych nie wykazanych na niniejszej mapie urządzeń podziemnych, które nie były zgłoszone do inwentaryzacji.		
3. Niniejszą mapę opracowano na podstawie istniejącej mapy syt-wys w skali 1:500, oraz pomiaru uzupełniającego; sekcja - 5.170.26.17.4.1, 2, 3, 4, 5.170.26.18.3.1, 3		
Data aktualizacji mapy		07-01-2015
		BGW/283/2014
		Sulechów 24-10-2014
Arkusz nr 2		

BIURO OBSŁUGI INWESTYCJI „BGWprojekt”
 66-100 Sulechów, Pl. Bp. Wilhelma Pluty 6/2
 tel./fax 68 321 38 94, bgwprojekt.pl
 NIP 925-100-82-22, Reg. 978032994

mgr inż. Andrzej MAKARYK
GEODETA UPRAWNIONY
 uprawnienia nr 13711 w zakresie 1,2,4
GEODETA
Andrzej Makaryk

STAROSTA ZIELONOGÓRSKI
 (nazwa organu przeprowadzającego naradę koordynacyjną)

Zgodnie z art. 28c ustawy z dnia 5 czerwca 2014 r. o zmianie ustawy - Prawo geodezyjne i kartograficzne oraz ustawy o postępowaniu egzekucyjnym w administracji (Dz. U. z 2014 r. poz. 897) poświadczam się, że niniejsza dokumentacja projektowa była przedmiotem narady koordynacyjnej przeprowadzonej w dniu 31 MAR 2015 w Starostwie Powiatowym w Zielonej Górze ul. Podgórna 5

z up. STAROSTY
Anna Rudnik
 Anna Rudnik
 PRZEWODNICZĄCY
 zespołu Uzgodniania Dokumentacji Projektowej

GG-T 6630.65.2015
 (znak sprawy)

Zielona Góra, 01 KW. 2015
 (miejscowość i data) (podpis przewodniczącego narady koordynacyjnej)

Poświadczam się, że niniejszy dokument został opracowany w wyniku prac geodezyjnych i kartograficznych, których rezultaty zawiera operat techniczny wpisany do ewidencji materiałów państwowego zasobu geodezyjnego i kartograficznego

STAROSTA ZIELONOGÓRSKI
 Powiatowy Ośrodek Dokumentacji Geodezyjnej i Kartograficznej w Zielonej Górze, Delegatura w Sulechowie
 P.08.09. 2015.31
 Identyfikator ewidencyjny materiału zasobu - operatu technicznego
19-01-2015
 Data wpisania operatu technicznego do ewidencji materiałów zasobu
Michał Hać
 Imię, nazwisko i podpis osoby reprezentującej organ

- LEGENDA:**
- PE Ø225 Projektowana rozdzielcza sieć wodociągowa z rur PE Ø225
 - TS Ø225 Projektowany przewiert sterowany rurami trójwarstwowymi TS Ø225
 - HP Nadziemny hydrant ppoż. dn80
 - TR +Z Trójnik żeliwny z zasuwą
 - ZR Złącze rurowe dn200
 - K Zmiana kierunku wodociągu
 - Granice działki
 - Numer działki

BIURO OBSŁUGI INWESTYCJI BGWprojekt pl. Bp. Wilhelma Pluty 6/2 66-100 Sulechów tel.: (68) 3213894	SIEĆ WODOCIĄGOWA ROZDZIELCZA
Nazwa rysunku: Projekt zagospodarowania terenu	
Inwestor: Sulechowskie Przedsiębiorstwo Komunalne "SuPeKom", 66-100 Sulechów, ul. Poznańska 18	branża / nr rys.: sanitarna S1
Lokalizacja: -obręb nr 2 m. SULECHÓW, dz. 952; 986/6; -obręb KRUSZYNA, dz. 7/4; 7/20; 157/1; 159/3; 164; 165; gmina Sulechów, pow. zielonogórski	skala 1:500
	data: 02.2015.
Projektant: mgr inż. Bartosz Guś nr upr. WKP/0142/POOS/10	podpisy: <i>Guś</i>
Asystent projektanta: mgr inż. Andrzej Żurek	

